




# BESTANDSPLAN

Planart:	Bestandsplan	Maßstab:	M. 1:200
Gebäude:	LTT - Landestheater Tübingen Eberhardstr. 6, 72072 Tübingen	Datum:	19.04.2016
Ebene:	1. Obergeschoss		
Planersteller:	Carmen Philippin Zeichen- und Planungsbüro Blumenstr. 29, 72127 Kusterdingen, Tel 07071 / 855026		

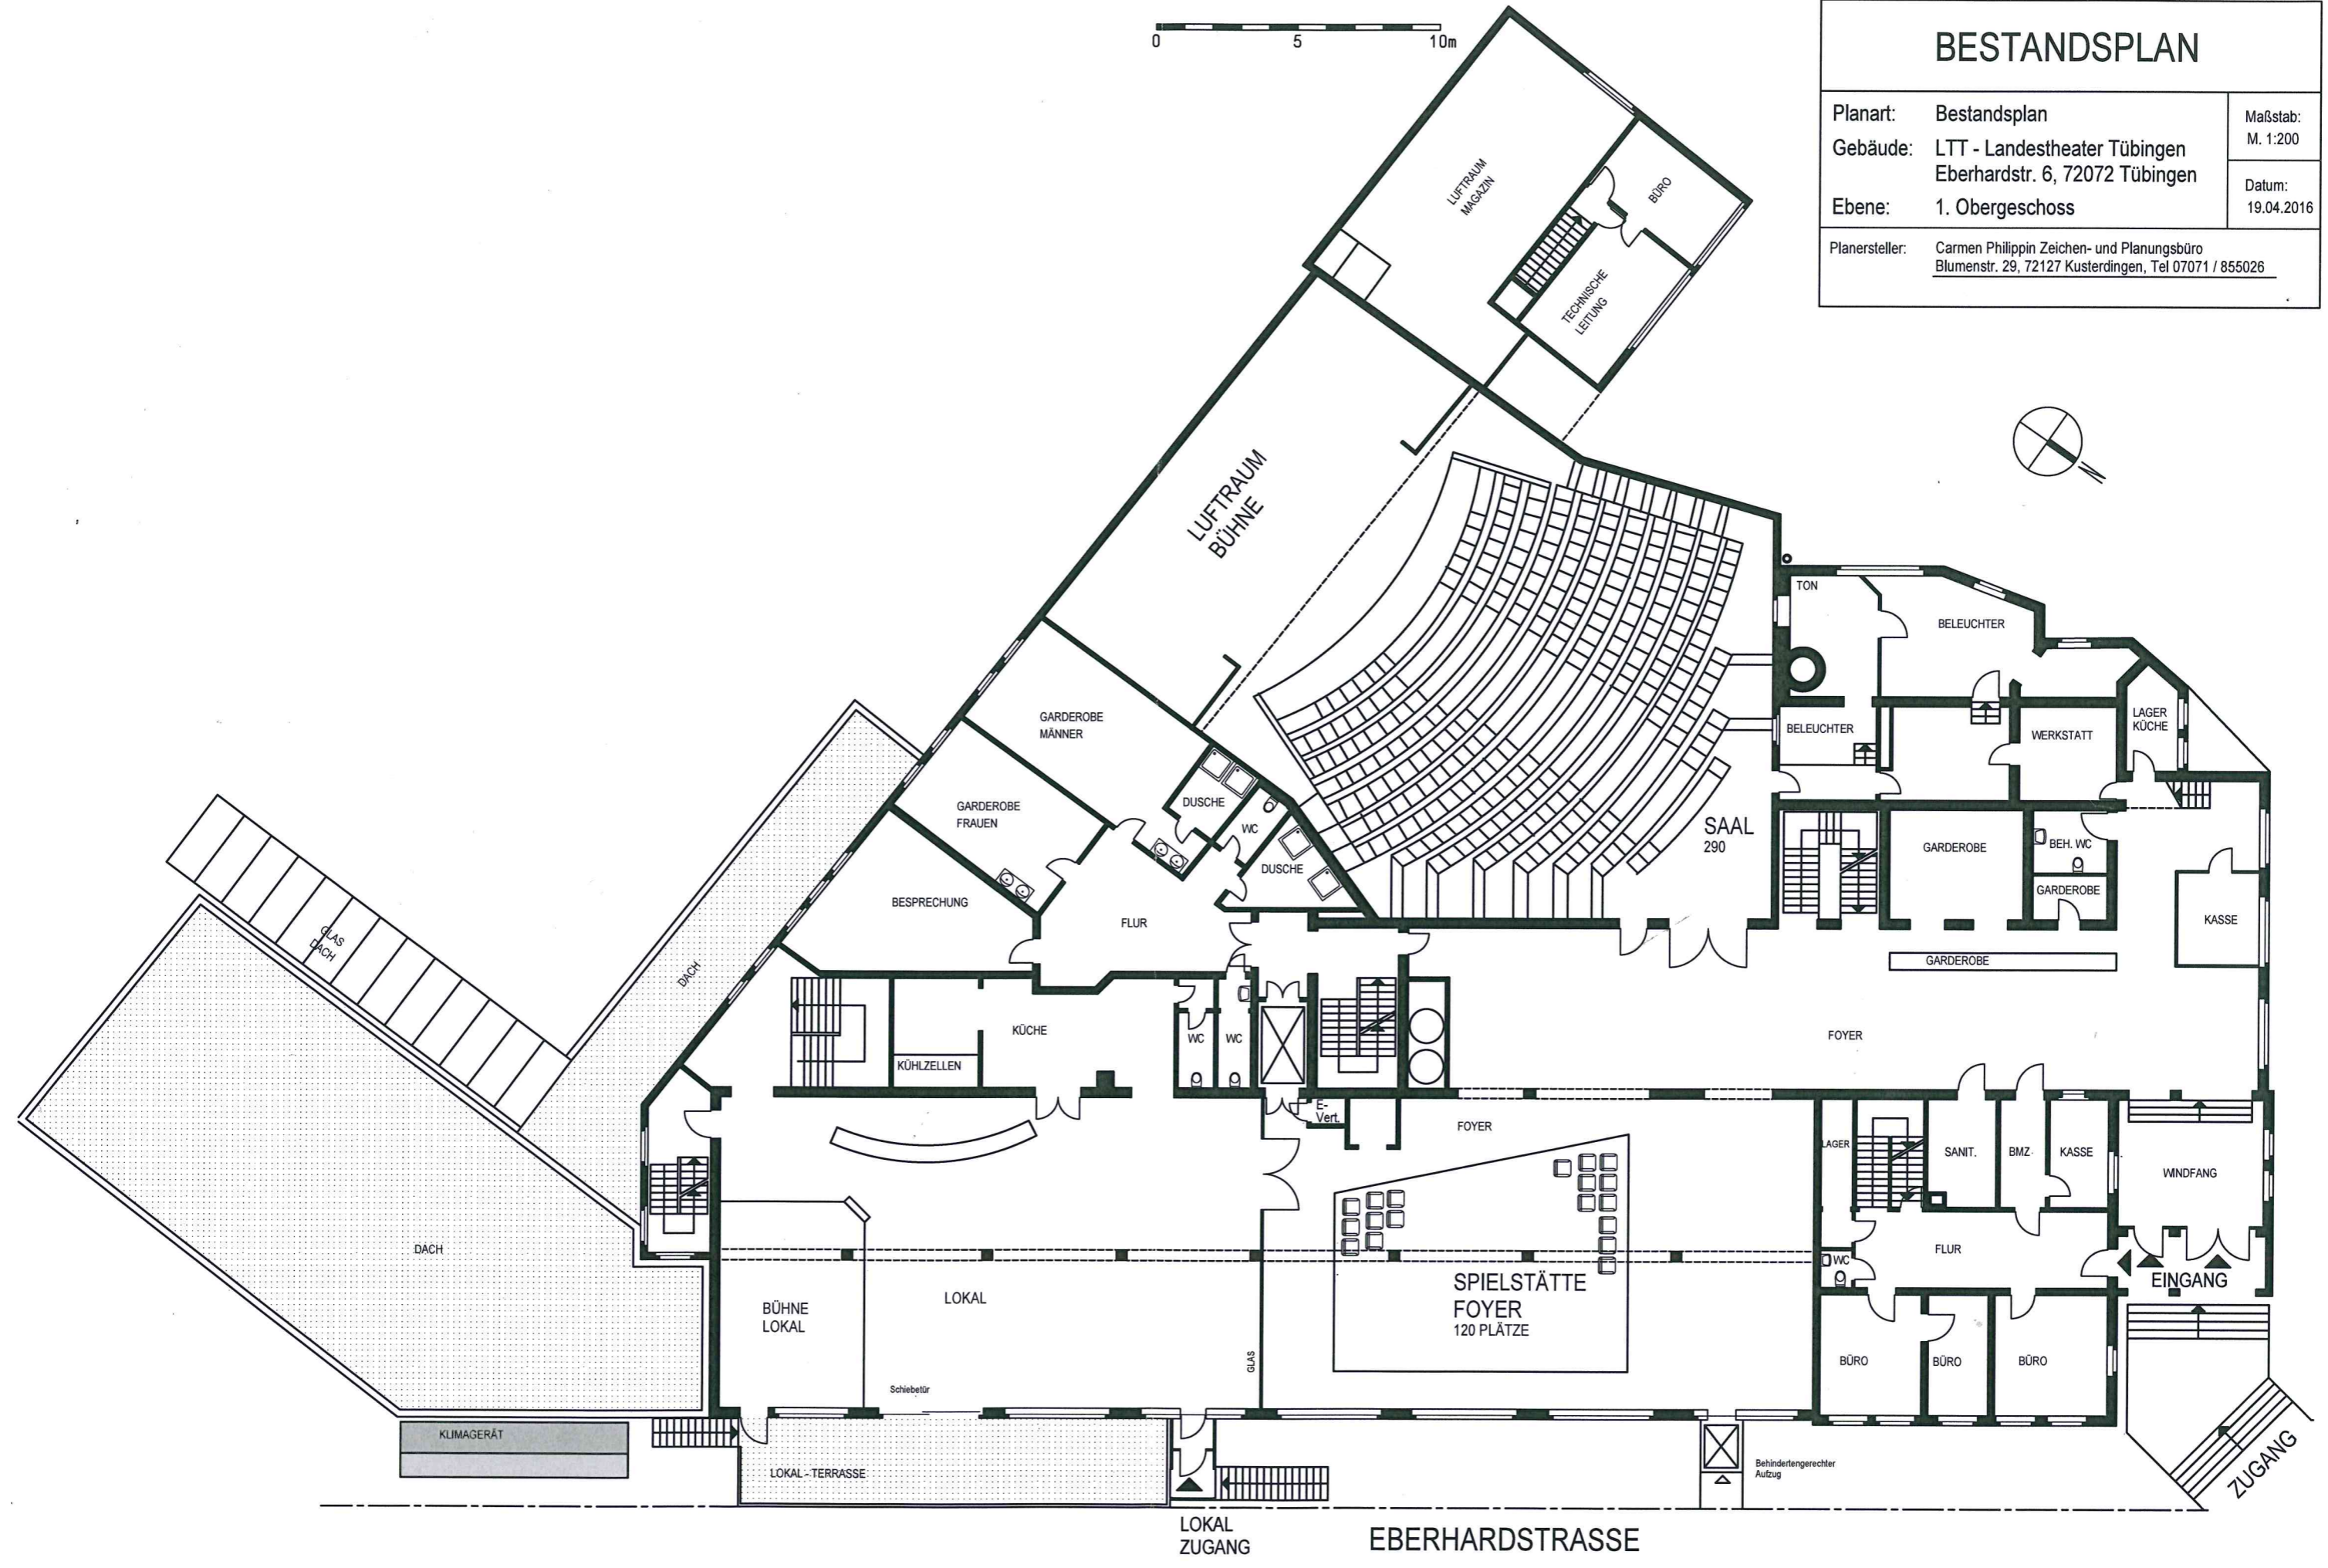

LOKAL ZUGANG EBERHARDSTRASSE

ZUGANG

Behindertengerechter Aufzug